
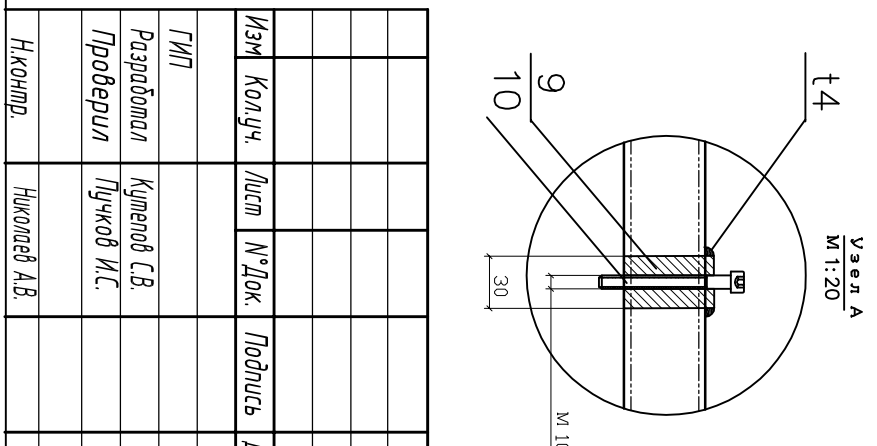
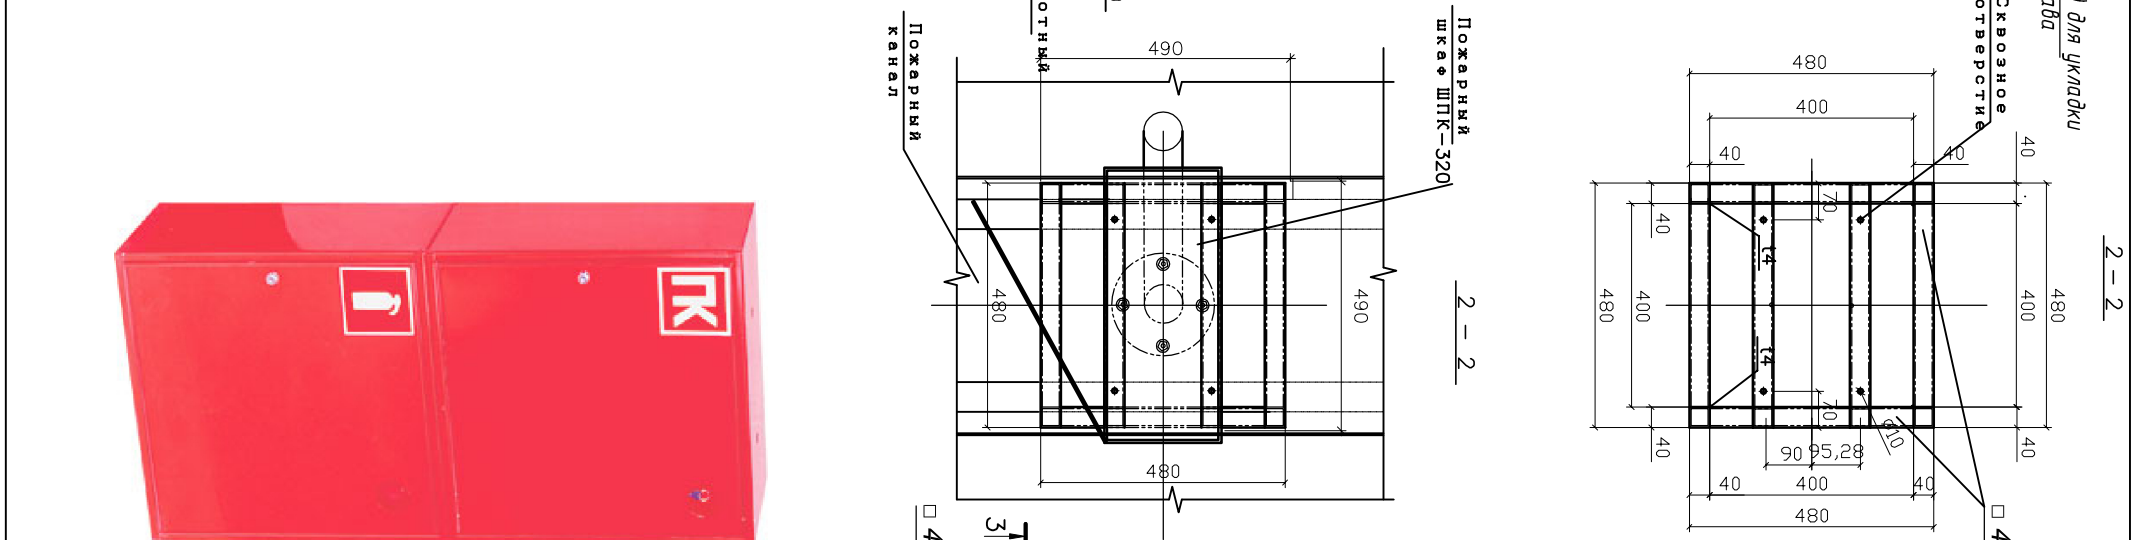


Спецификация оборудования

№	Наименование	Наим.	Кол-во
1	Труба $\Phi 76 \times 3$	м.	1.95
2	Проф. труба $\square 40 \times 40$	м.	3.95
3	Хомут обжимной	шт.	2
4	Фланец плоский Ду 65	шт.	1
5	Щкаф пожарный ШПК-320НЗ (навесной, закрытый, белый)	шт.	1
6	Клапан пожарный, 65 мм., муфта/цанка	шт.	1
7	Головка соединительная ГМ 70	шт.	1
8	Рукав пожарный, 65 мм., с головкой и стволом	шт.	1
9	Муфта с внутренней резьбой М10	шт.	8
10	Конусный болт М10*80	шт.	8
11	Отвод $\Phi 76 \times 90^\circ$	шт.	3

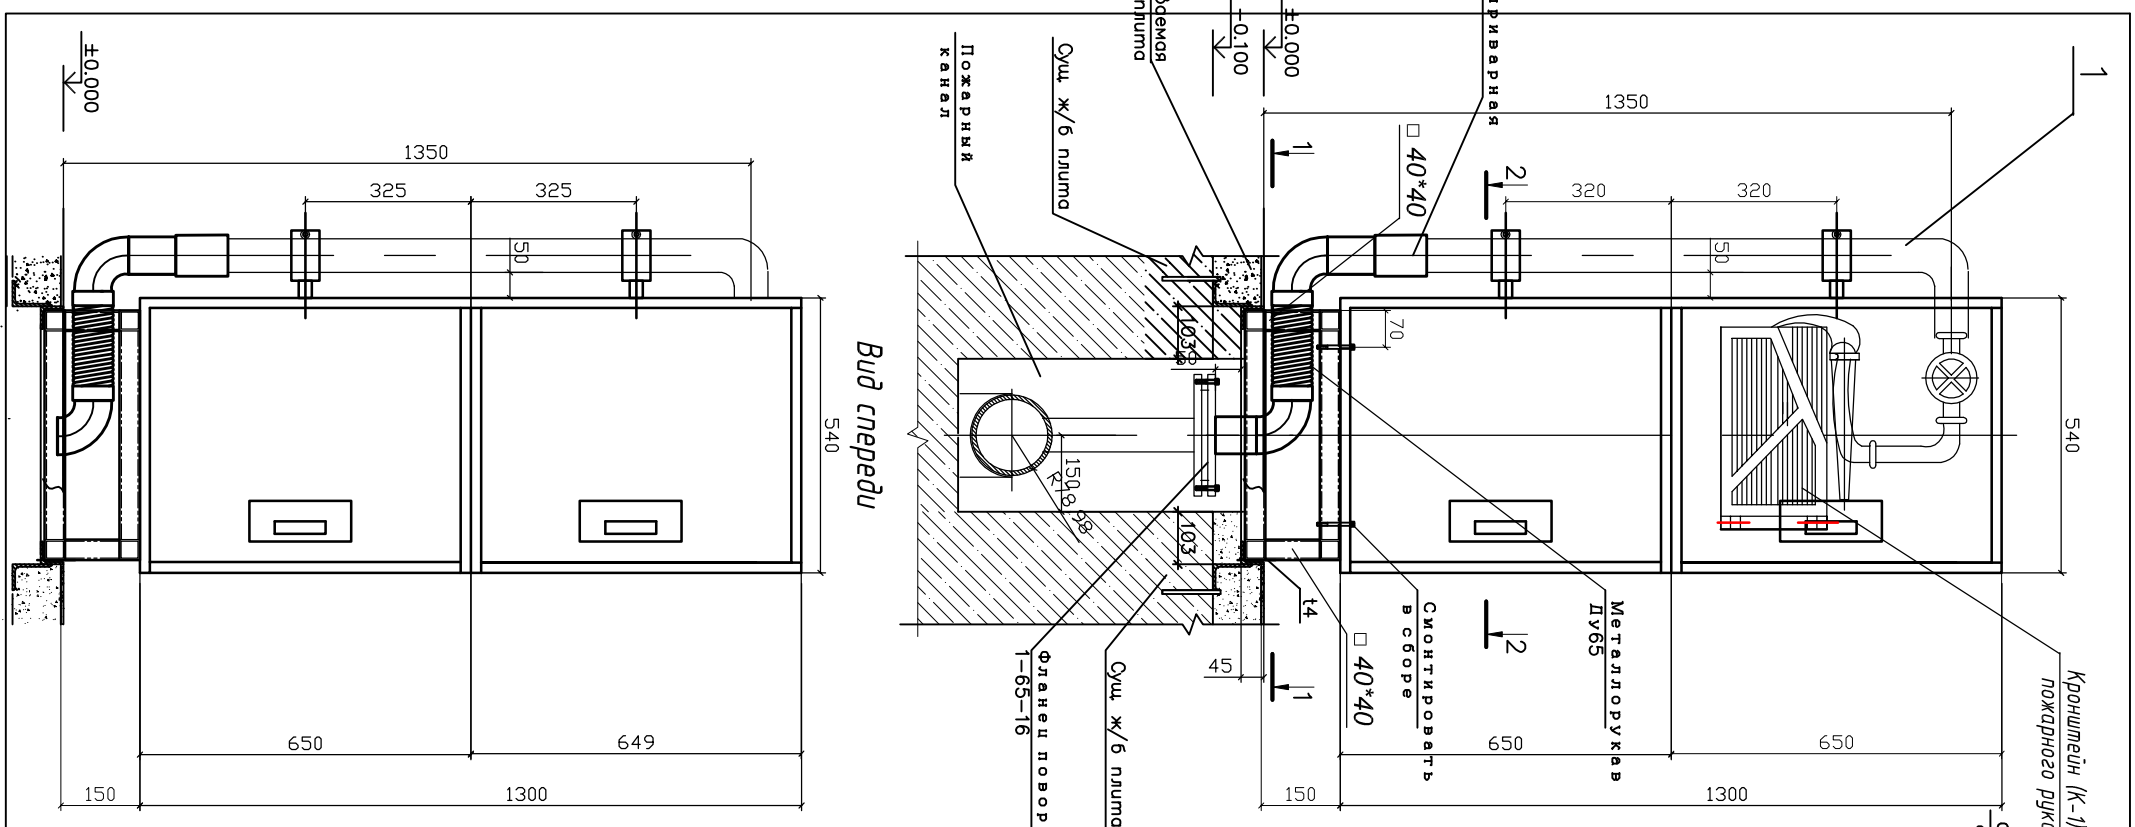

Изм	Колуч.	Лист	№ Док.	Подпись	Дата
ГИП	Разработал	Проверил	Н.Контр.		
	Кушенов С.В.	Луцкий И.С.	Николаев А.В.		

Р-09-002-6А,Б,В-ВКЗ-КЖ

Конгрессно-выставочный центр по адресу: Санкт-Петербург, территория "Шушары", участок № 74.1 (Пулковский)

Модульный пожарный шкаф Выставочный навильон №1,2,3

Исполнительная схема №1 Конструкция пожарного шкафа. Для залив многофункционального назначения 1.10 ВП 1,2,3

Стадия	Лист	Листов
ИД	1	1

1. Материал фасонки, ребер жесткости - сталь С245.
2. Все швы кф4мм, кроме оговоренных.